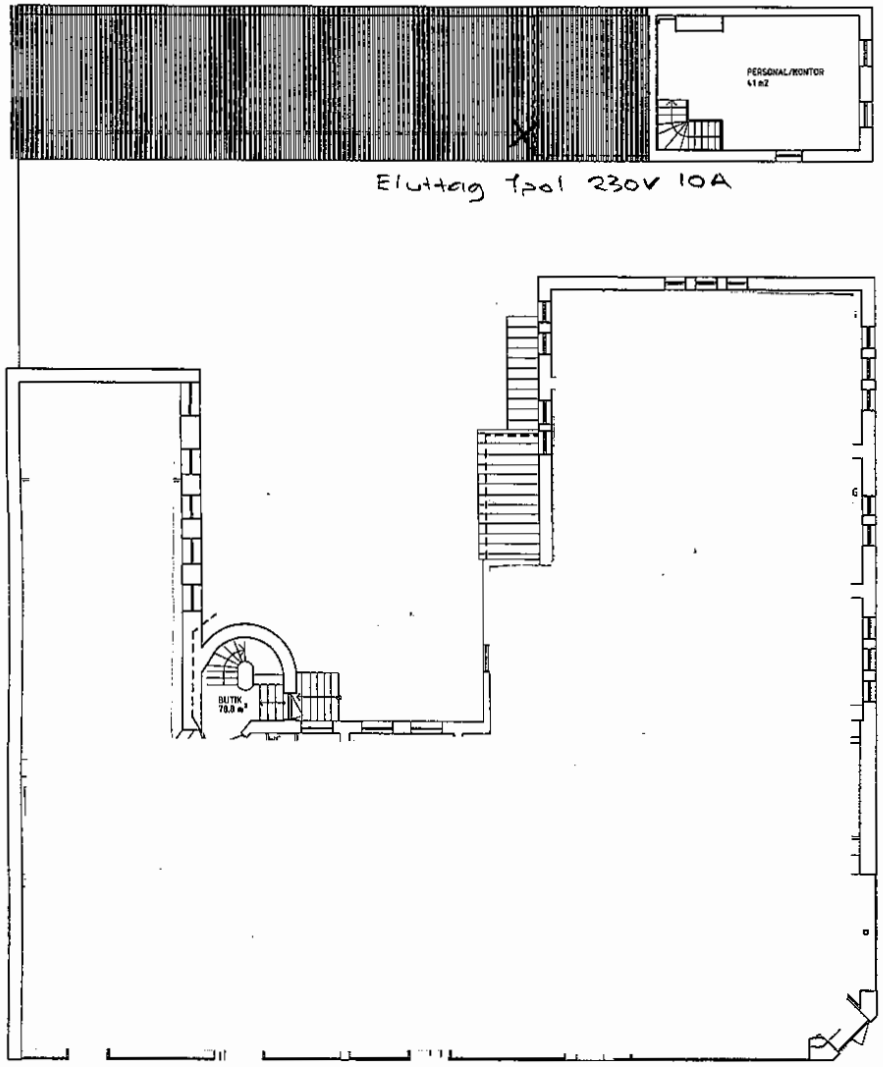

BOTTENVÅNING

SKALA 1:100

0 1 2 5 10

METER

LAGER.

SIT	AVF	ÄNDRINGEN AVSER	SIGN	DATUM

RELATIONSHANDLING

Liverpool 11, Örnsköldsvik

ABO Tjärnberg
Affärslokaler och kontor

LPS projektteknik ab

LPS Projektteknik AB, Storgatan 12A, 891 33 Örnsköldsvik.
Telefon 070-37 36 731

UPPDRAG NR	RITAD AV	HANDLÄGGARE
15009	PS	P. Sjöström
DATUM	ANSVARIG	
2016-03-15	P. Sjöström	

BOTTENVÅNING

SKALA	NUMMER	SIT
1:100/A1 1:200/A3	A-40,1-002	